

KESKUS



RYHMÄ

OSOITE

A/A

JOHDOTUS

3LN,PE

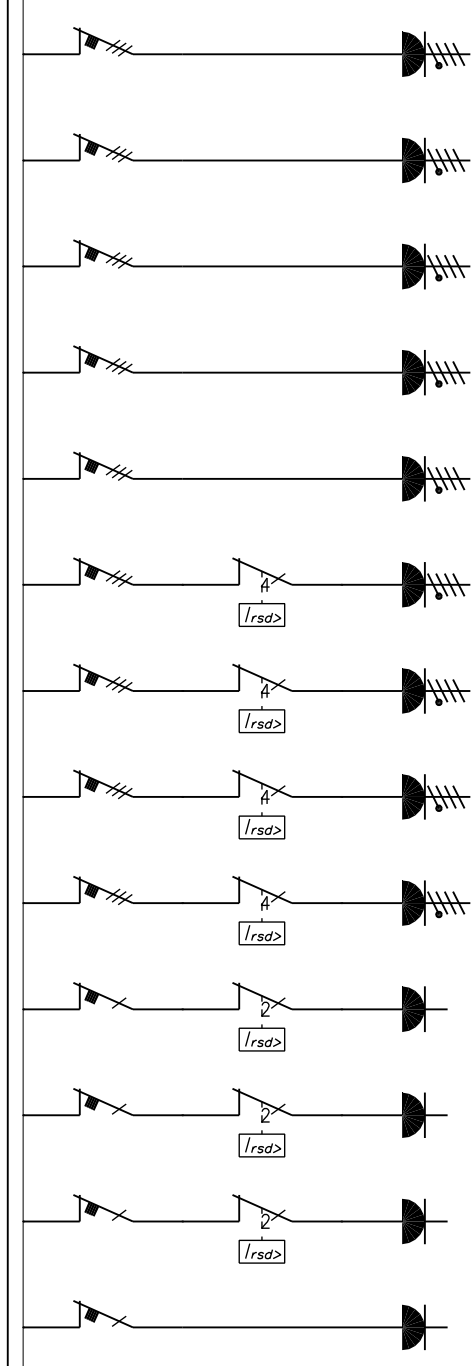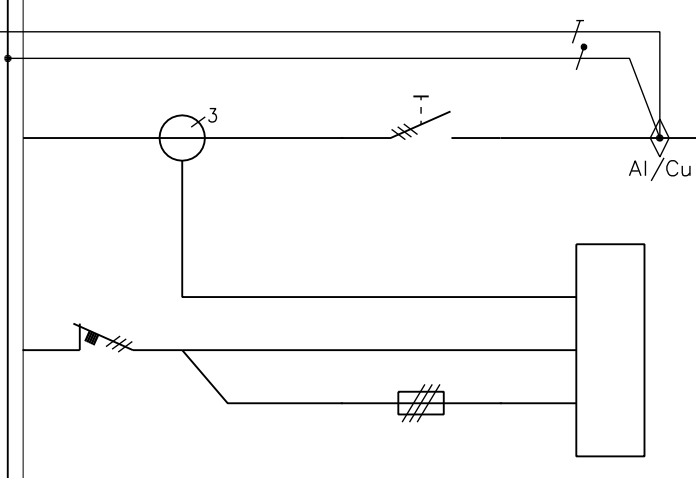

KESKUS	RYHMÄ	OSOITE	A/A	JOHDOTUS
		SYÖTTÖKAAPELI		AMCMK 4X185/57
F1	VIRTAMITTAUS		B10	
F2	VOIMAPISTORASIA KESKUKSESSA		C63	
F3	VOIMAPISTORASIA KESKUKSESSA		C63	
F4	VOIMAPISTORASIA KESKUKSESSA		C63	
F5	VOIMAPISTORASIA KESKUKSESSA		C63	
F6	VOIMAPISTORASIA KESKUKSESSA		C63	
F7	VOIMAPISTORASIA KESKUKSESSA		C32	
F8	VOIMAPISTORASIA KESKUKSESSA		C16	
F9	VOIMAPISTORASIA KESKUKSESSA		C32	
F10	VOIMAPISTORASIA KESKUKSESSA		C16	
F11	PISTORASIA KESKUKSESSA		C16	
F12	PISTORASIA KESKUKSESSA		C16	
F13	PISTORASIA KESKUKSESSA		C16	
F14	PISTORASIA IT-OSA		C10	

Loppupiirustus 30.6.2017

D muutos
E muutos
F muutos

A muutos
B muutos
C muutos